


Verklaring	
	As met mettering
	Nieuwe situatie incl. maatvoering markering
	Dwaarsprofiel met mettering
	Bestaande situatie
	Bestaand raster
	Bestaande terrein scheiding
	Grondwerkzaamheden
	Contouren bestaand en nieuw kunstwerk
	Verhardingen
	Treforband 180/200x250mm kleur grijs, incl. BSS kleur grijs
	Verhardingsdetail nummer c.f. verhardingsrapport
	Verkanting 150x150
	Nieuwe constructie O-V1 zie detail 005260-TDE-38087
	Deklaagvervang O-V1 (incl. rode sijtlaag)
	Deklaagvervang O-M7 zie detail 005260-TDE-38087
	Overlaging tee- en afritten M4 / M5
	Aangebrachte BSS 210x105x80 in keizerverband V2 zie detail 005260-TDE-38087
	Betonverharding zie detail 06 en 09 (005260-TDE-38087)
	Betonverharding rood
	Behouden voertuigering
	Geplaatste voertuigering
	Openbare Verlichting
	Bestaande / geplaatste OV lichtmasten in betonverharding zie detail 15 op blad 005260-TDE-38087
	Waterhuishouding
	Bestaande goot
	Bestaande / aangebrachte straatkolk, trottoirkolk (vrijgekomen)
	Grenzen
	Systeemgrens
	Gemeentegrens
	Waterschapsgrens
	Overig
	Bochtbeschermingsblok (type conform huidige situatie)
	Laag hekwerk, +1,10m t.o.v. maaiveld, geplaatste gaashekwerk
	Hoog hekwerk, +2,00m thermisch verzakte palen
	Poortconstructie in hoog hekwerk
	Vuilcontainer (verplaatst)
	Herplaatsen vrijkomende picknickvoorzieningen

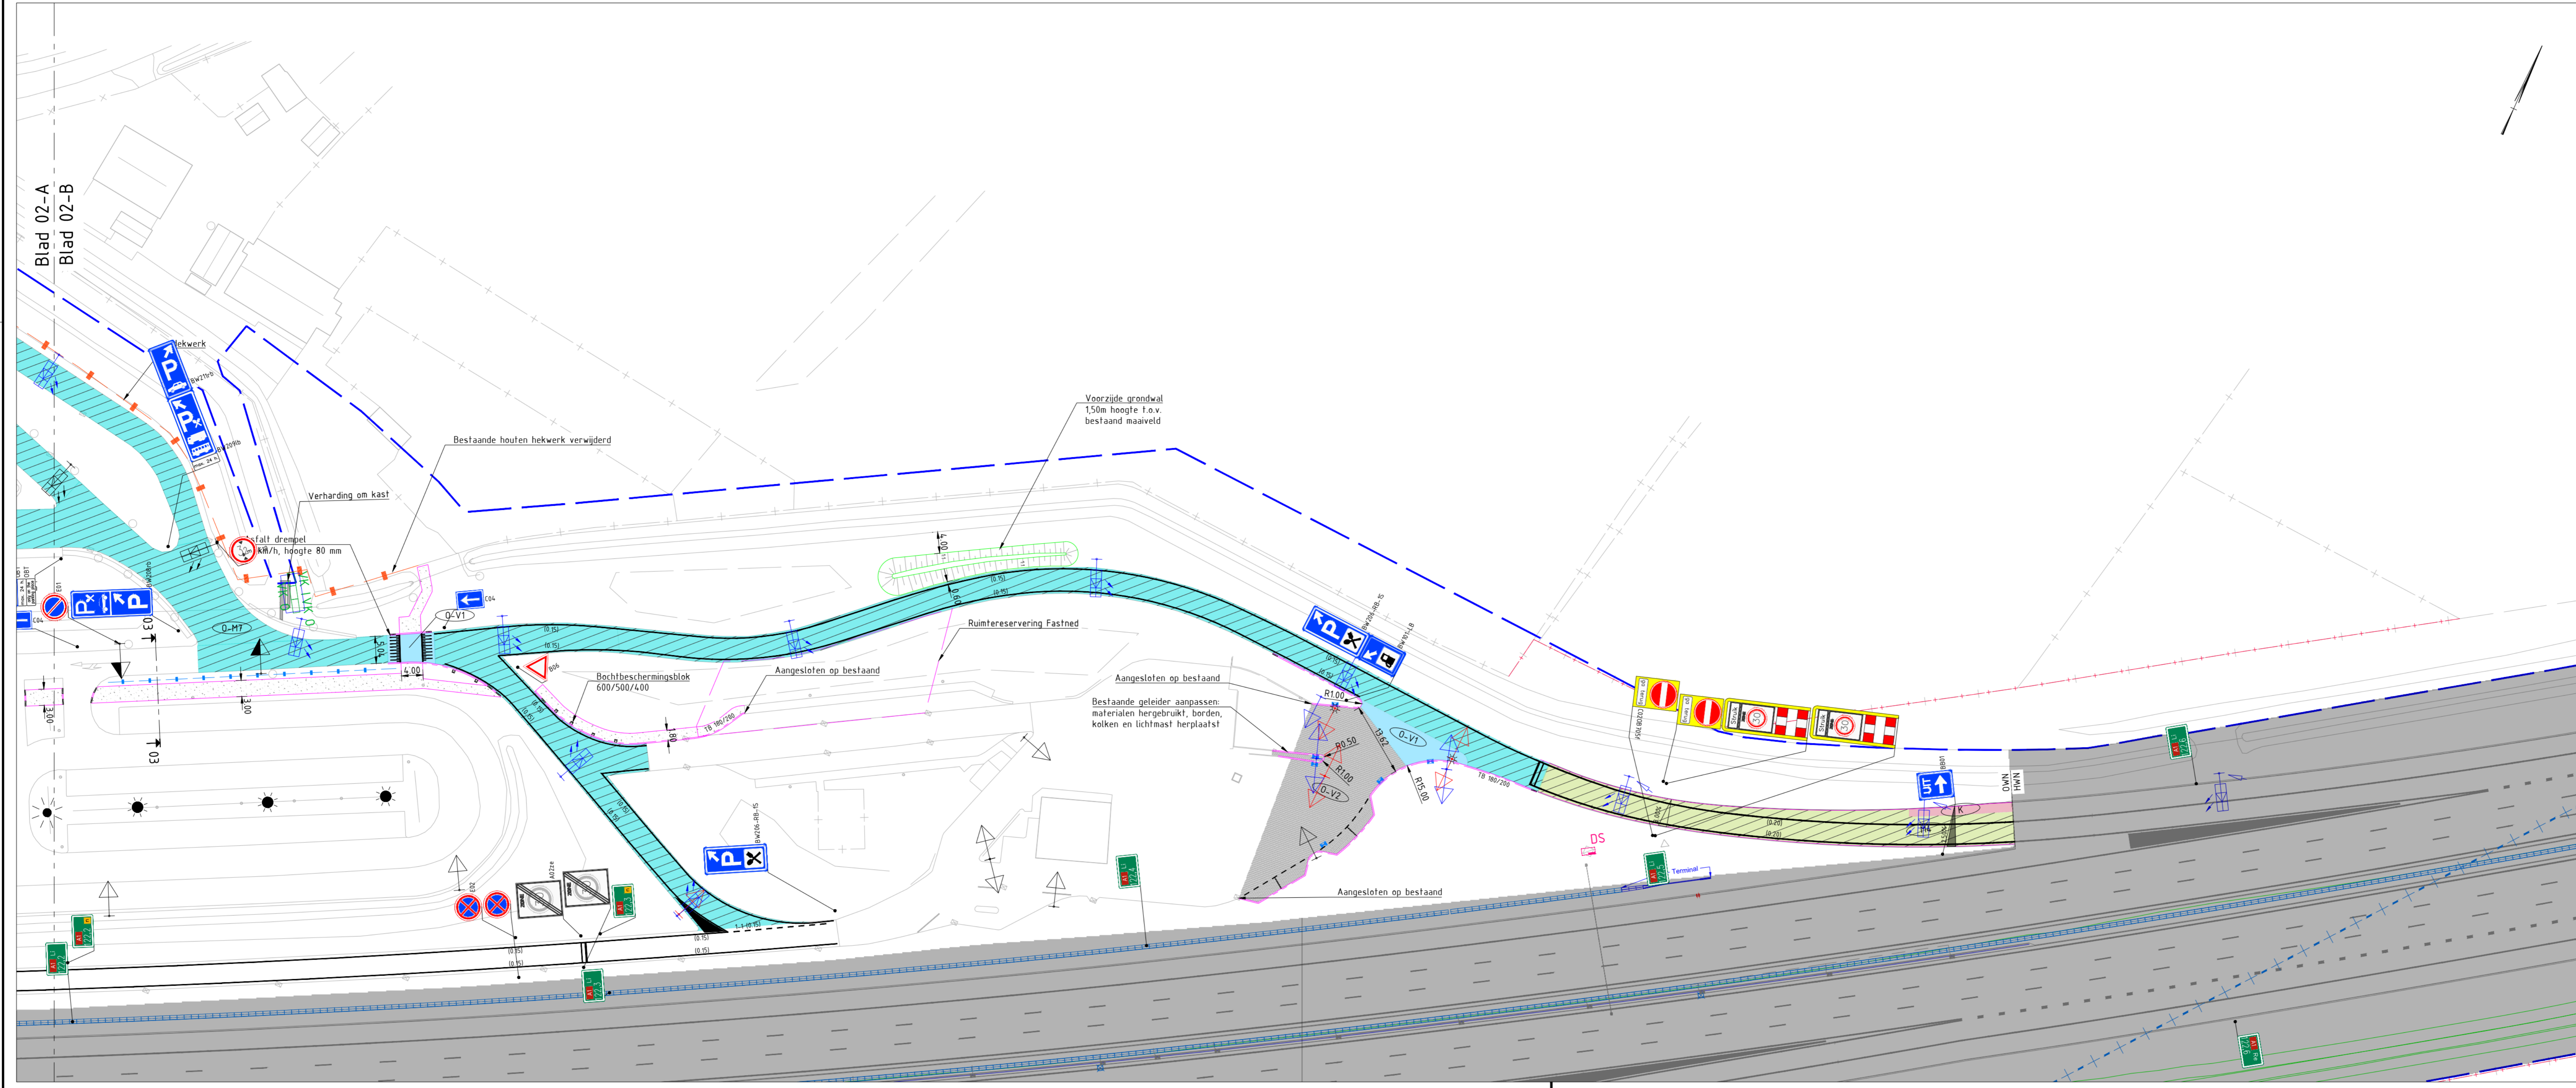

Bijbehorende tekening:
 - A8 ondergrondse infra VZP Struik zie document 005260-TDE-38091
 - A8 overgrondse infra VZP Struik zie document 005260-TDE-38091
 - A8 overgrondse VZP Struik en Borden zie document 005260-TDE-38096
 - A8 overgrondse VZP Struik en Borden zie document 005260-TDE-38096

Ontwerper:
 - Struik Infra
 - Hoogte in meters t.o.v. NAP

Schaal 1:500

Verbreiding A1 Apeldoorn - Azelo (Fase 1) A1 Verzorgingsplaats Bovengronde Infra VZP Struik Metring 121.800-125.550		regio RWS Oost Nederland onderwerp Bovengronde Infra VZP Struik zaaknummer 31102751 getekend 12-01-2021 behoord bij OVN gecontroleerd 12-01-2021 blad 02 in 03 bladen vrijgegeven 12-01-2021 status AS-Built vertrouwelijkheid RWS informatie	schaal 1:500 formaat A0 equipmentcode - configuratie ID - versie 2.0 dossier 005260-TDE-38090
--	--	---	--