



Vooraanzicht
Schaal 1:50

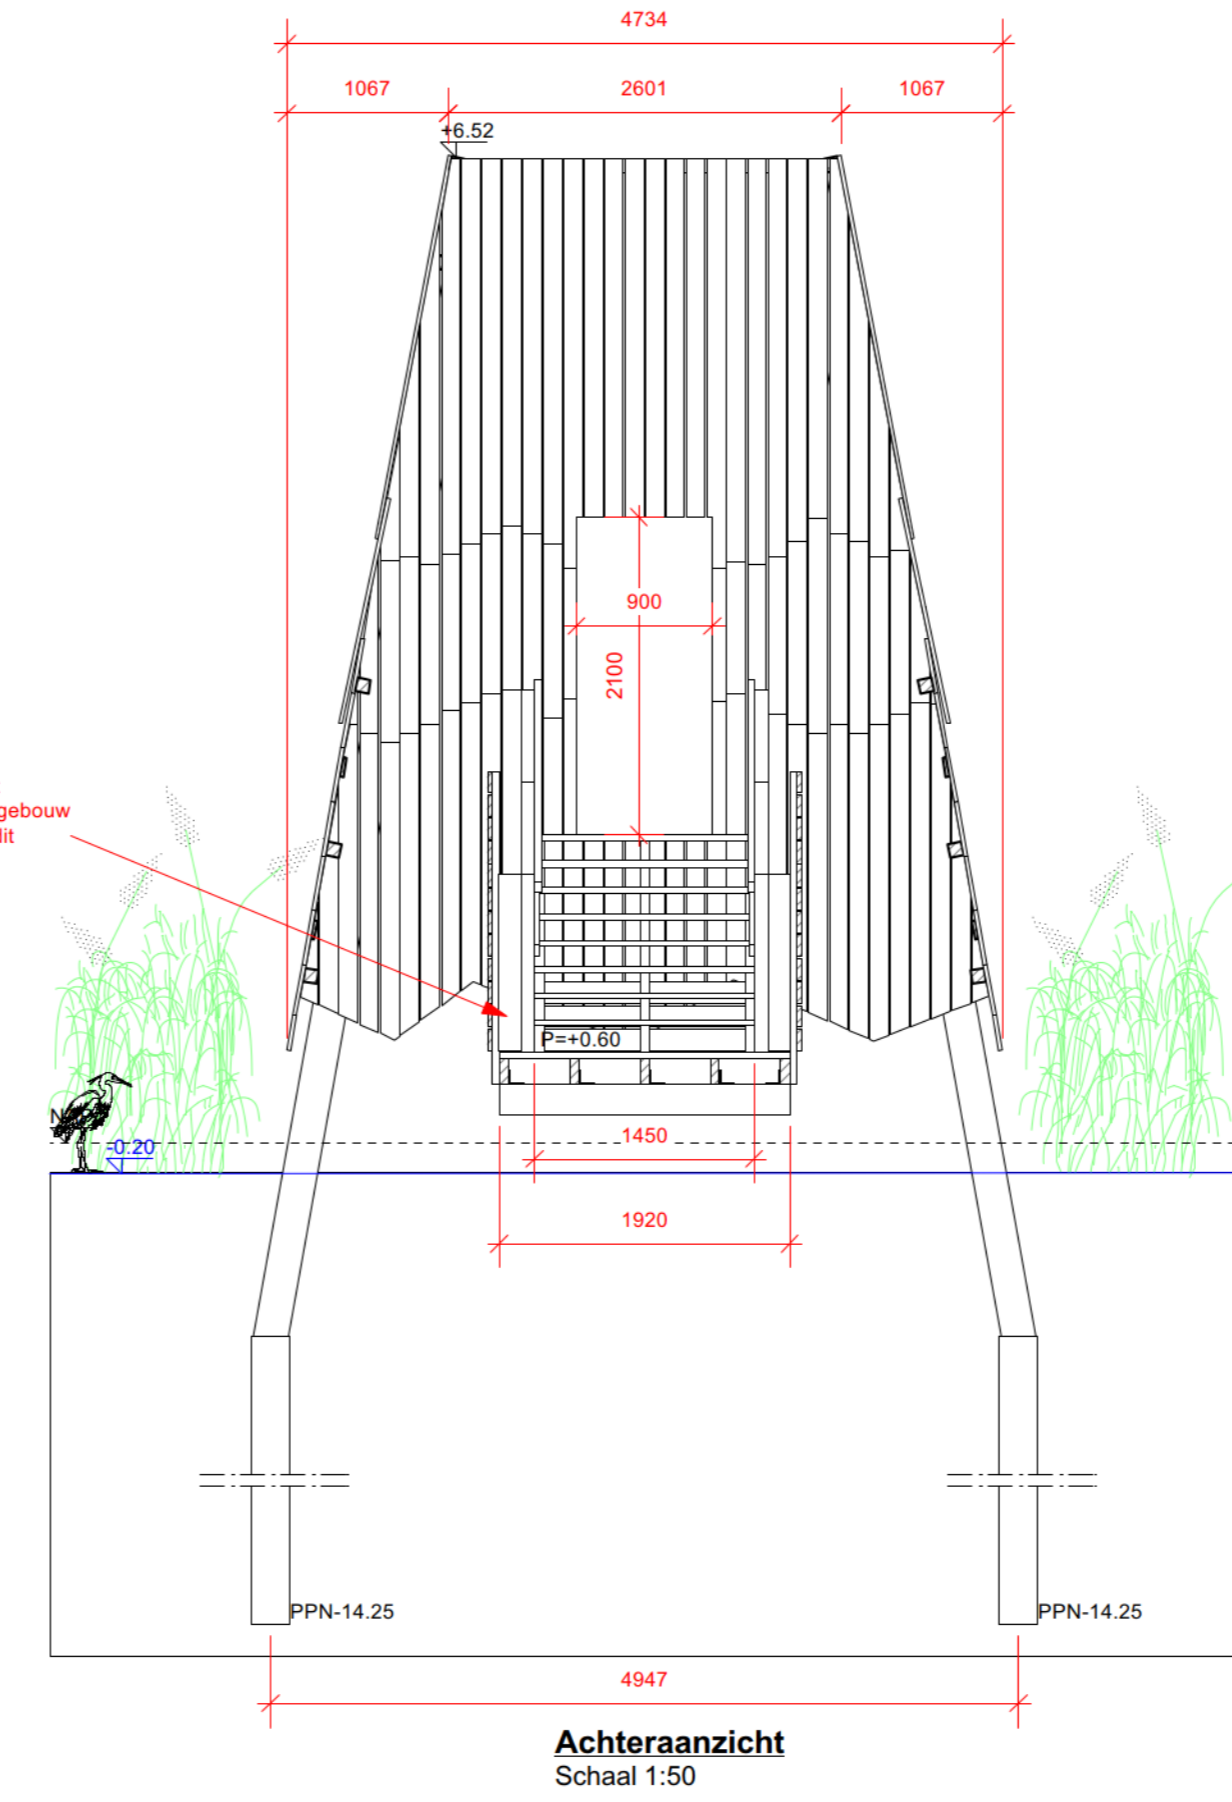

Achteraanzicht
Schaal 1:50

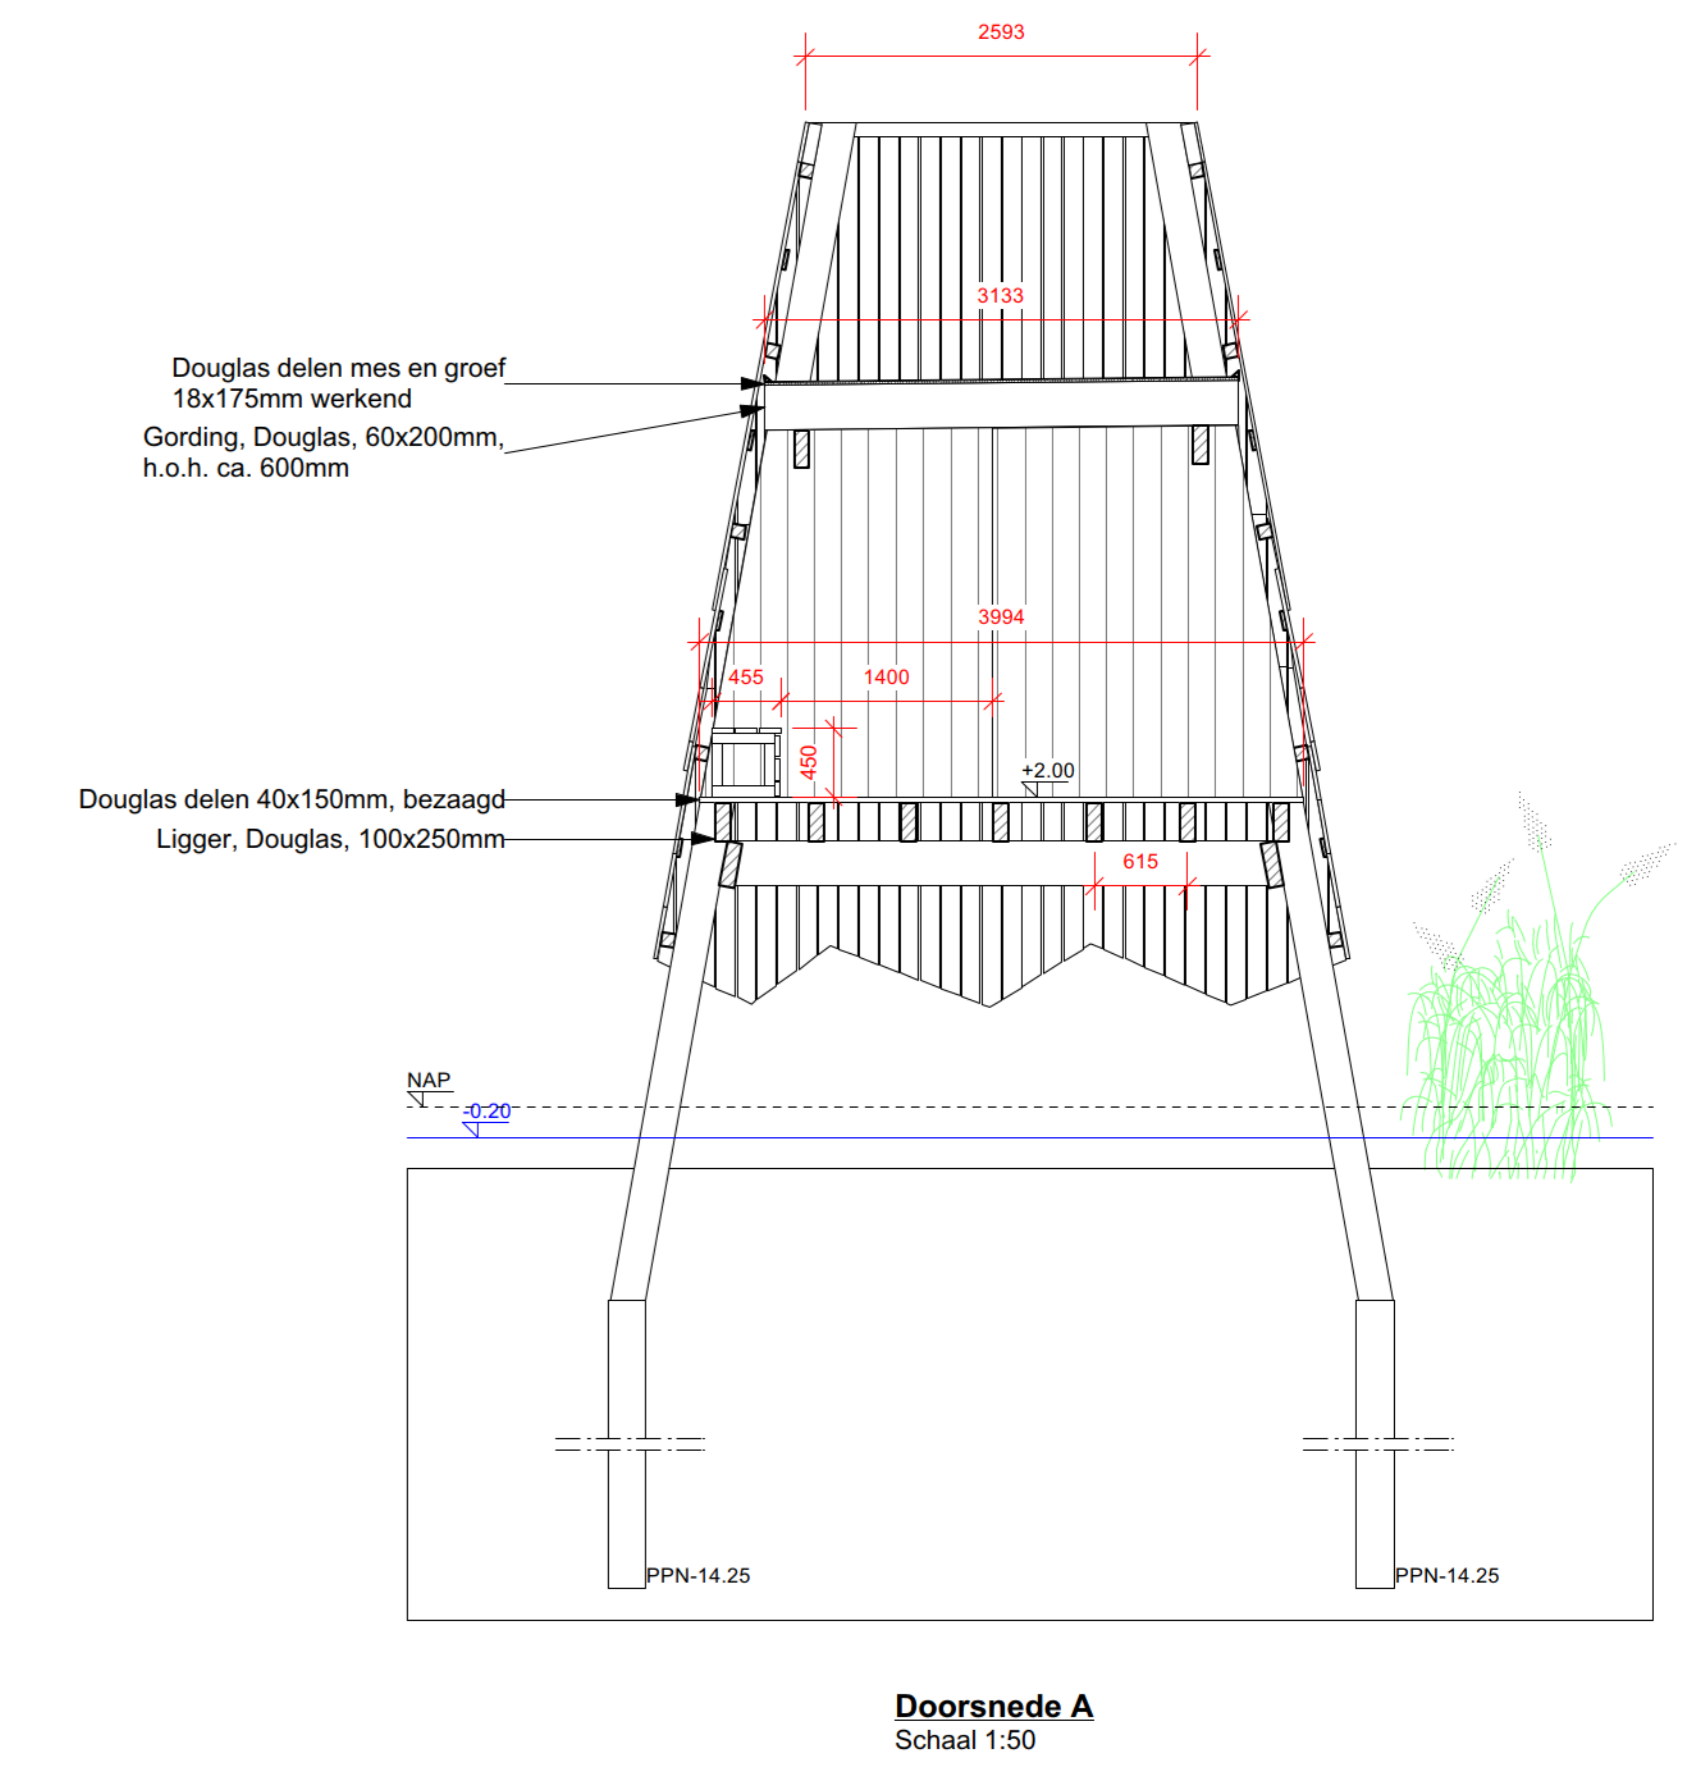


Doorsnede A
Schaal 1:50


Ordekte 50cm achter de trap dichtzetten met horizontale planken, zodat doorkijk onder het gebouw niet meer mogelijk is. (Boven de 50cm wordt dit opgevangen door het verankeren.)
Tevens zijanten trap dichtzetten.

Douglas delen mes en groef
18x175mm werkend
Gordings, Douglas, 60x200mm,
h.o.h. ca. 600mm


Douglas delen 40x150mm, bezaagd
Ligger, Douglas, 100x250mm

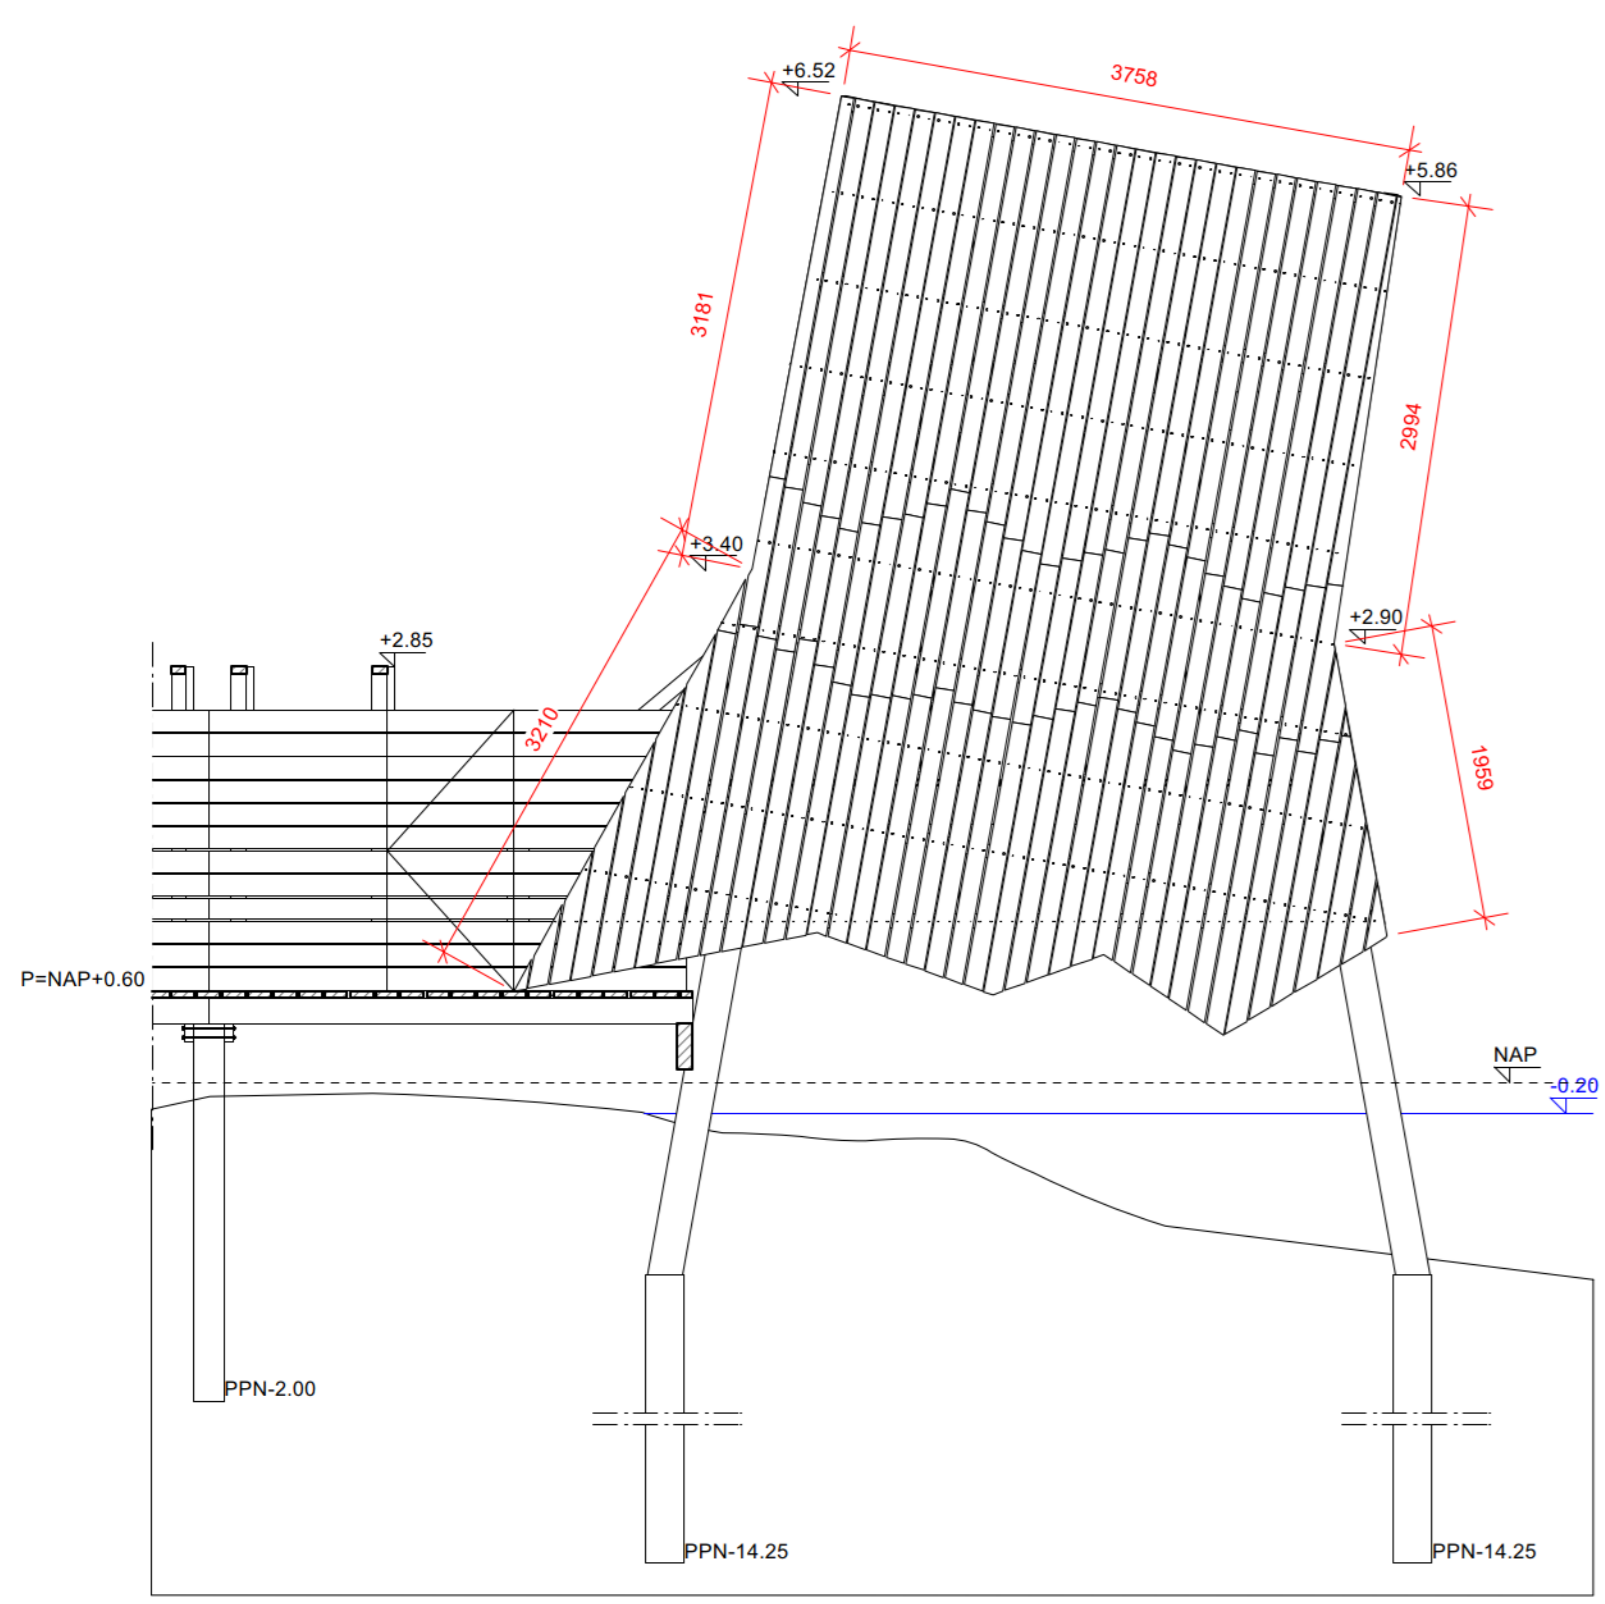

Zijaanzicht links
Schaal 1:50

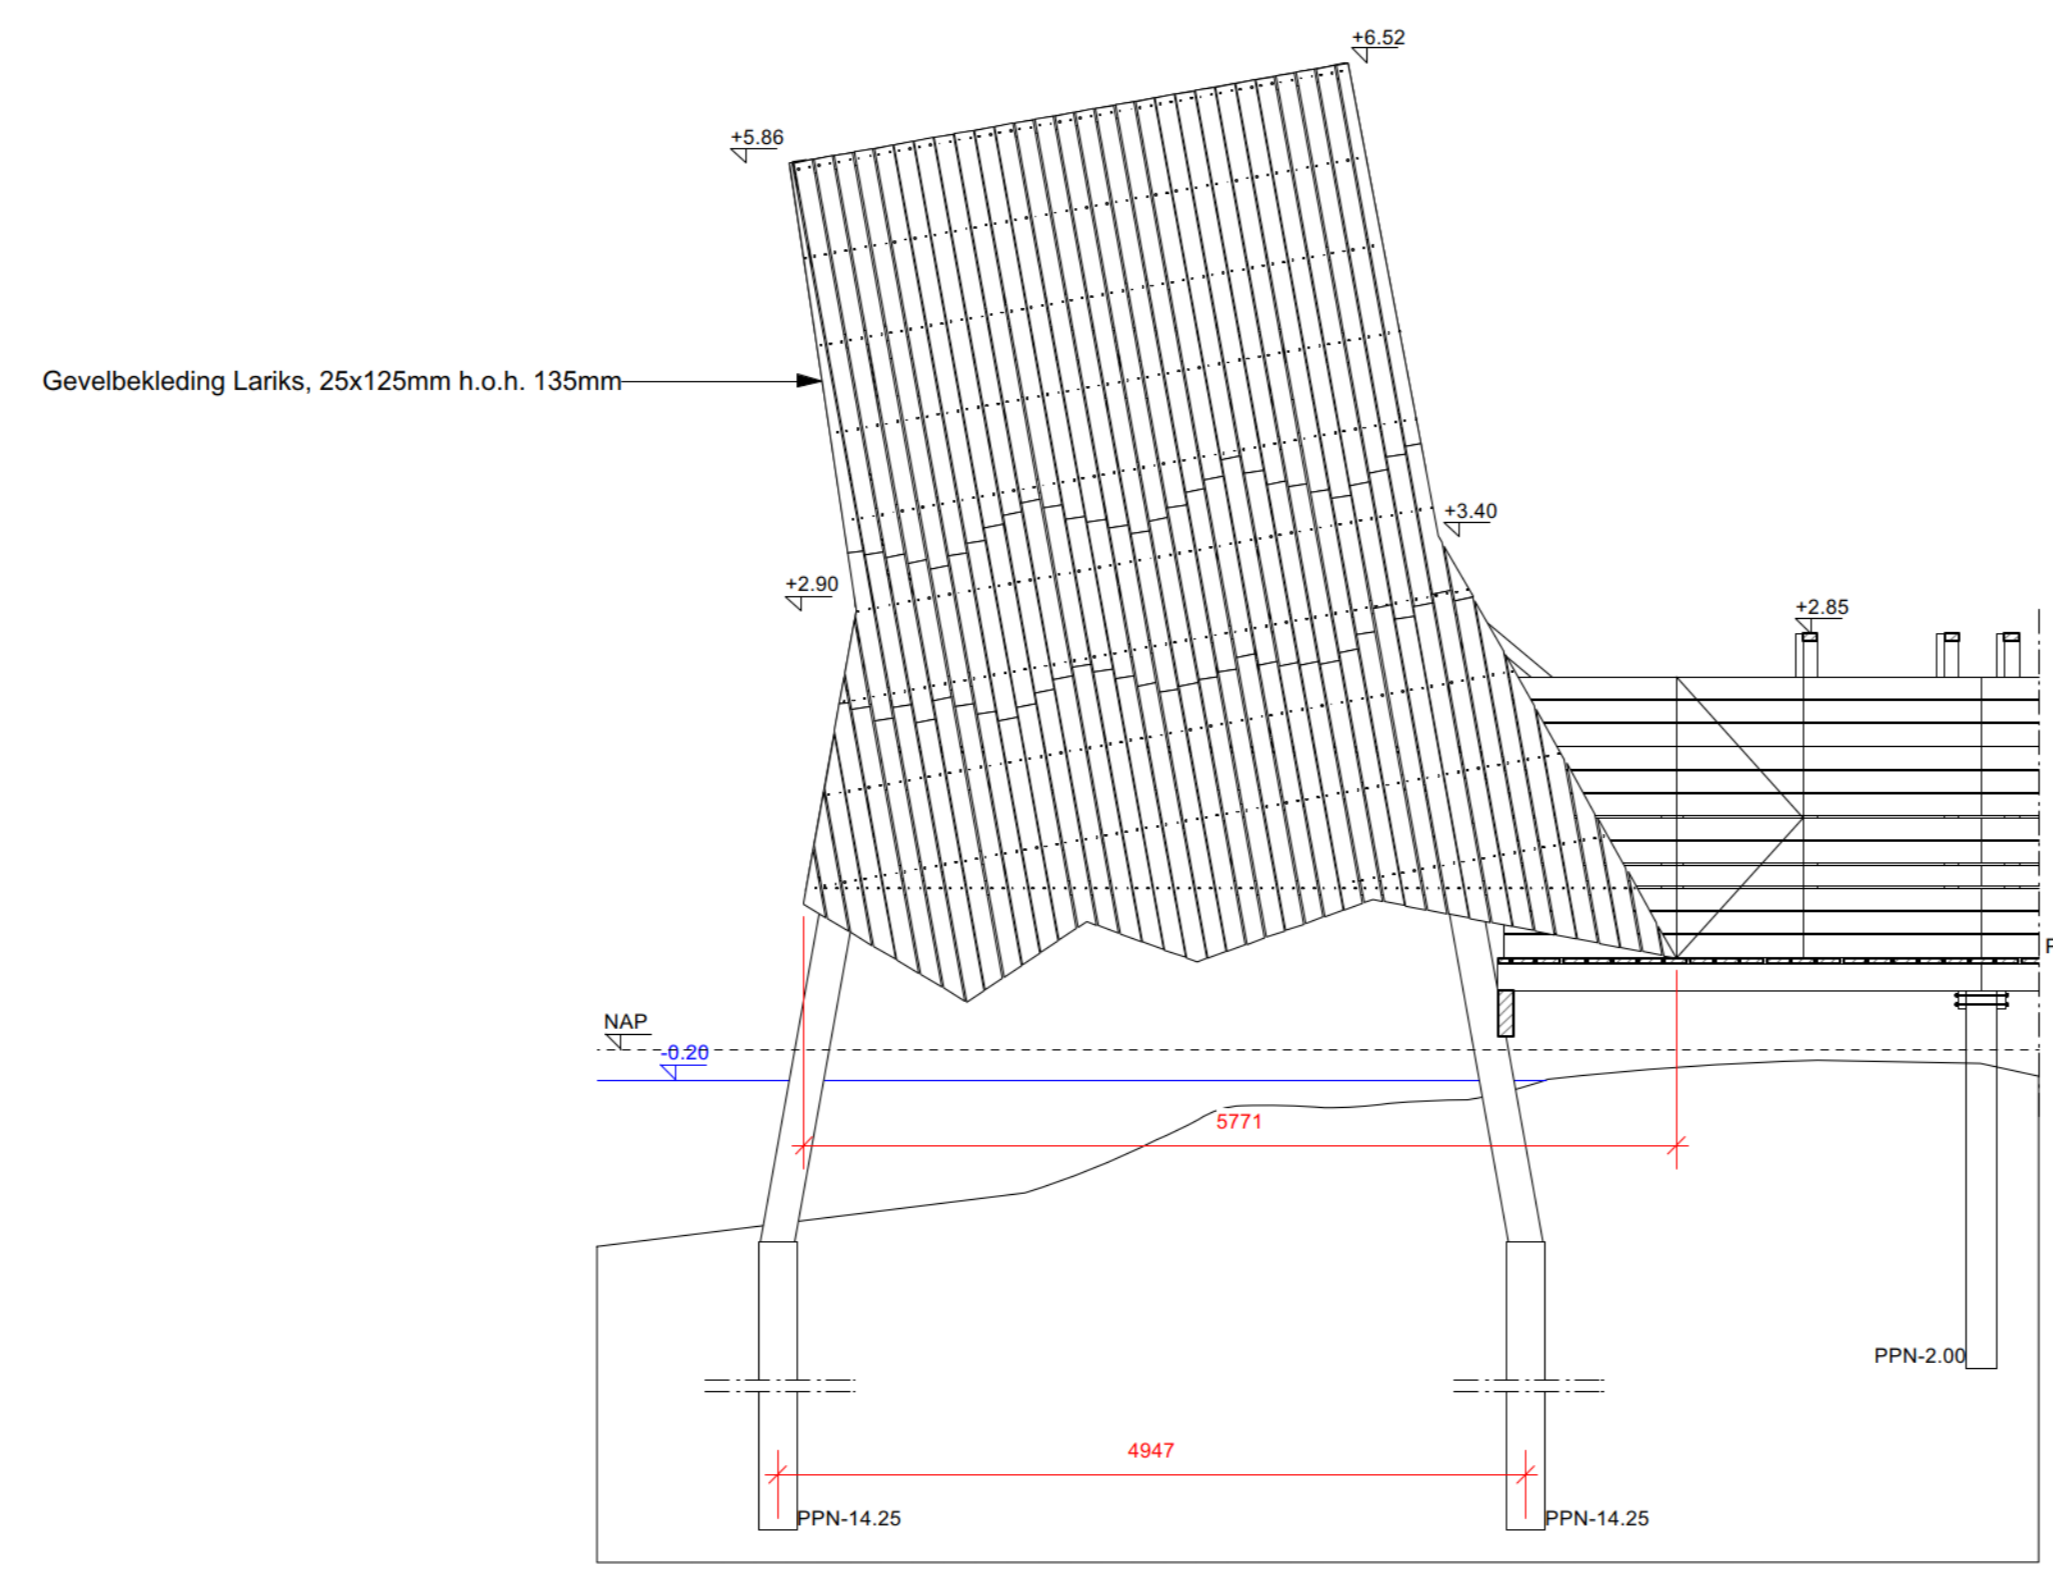

Zijaanzicht rechts
Schaal 1:50

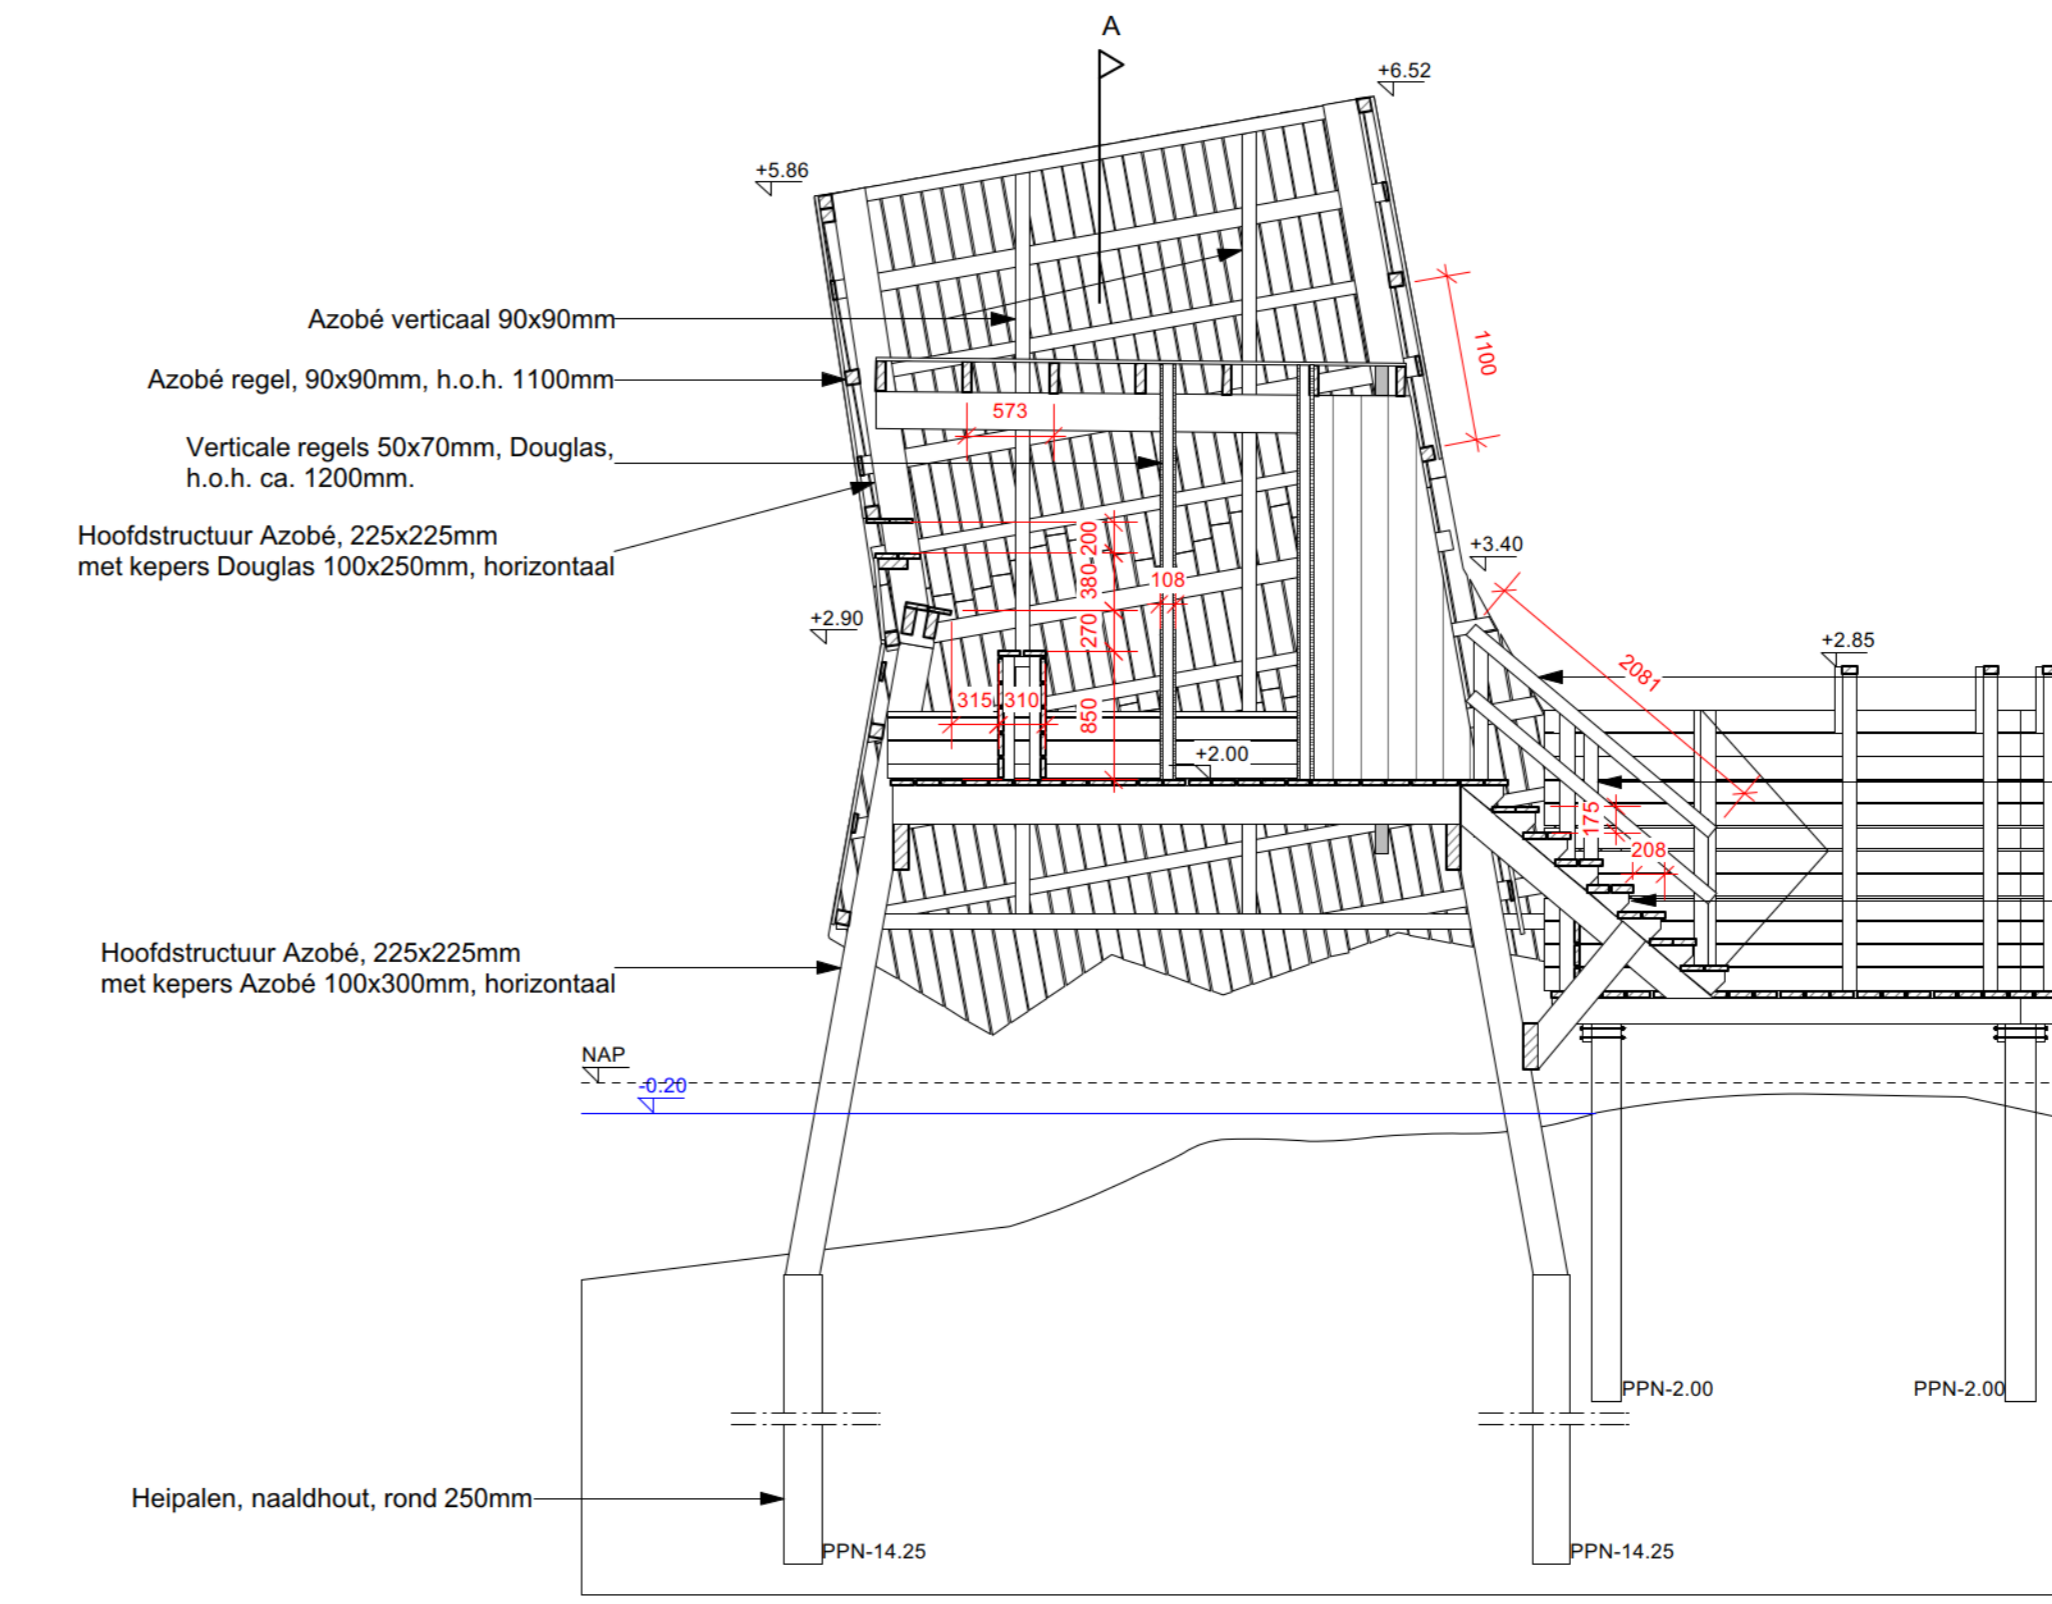


Doorsnede B
Schaal 1:50

Handgreep 40x90mm, Tussenregel 30x90mm,
Douglas, 4z geschaafd. Bevestigen aan leuningstijlen.
Leuningstijlen 90x90mm, Douglas,
4z geschaafd. Bevestigen aan trapbomen of liggers vloender
Trapboom, 60x200mm met kloosjes, 60x200mm
en trap treden 40x150mm, Douglas, bezaagd


Azobé verticaal 90x90mm
Azobé regel, 90x90mm, h.o.h. 1100mm
Verticale regels 50x70mm, Douglas,
h.o.h. ca. 1200mm.
Hoofdstructuur Azobé, 225x225mm
met kopers Douglas 100x250mm, horizontaal

Hoofdstructuur Azobé, 225x225mm
met kopers Azobé 100x300mm, horizontaal


Heipalen, naaldhout, rond 250mm

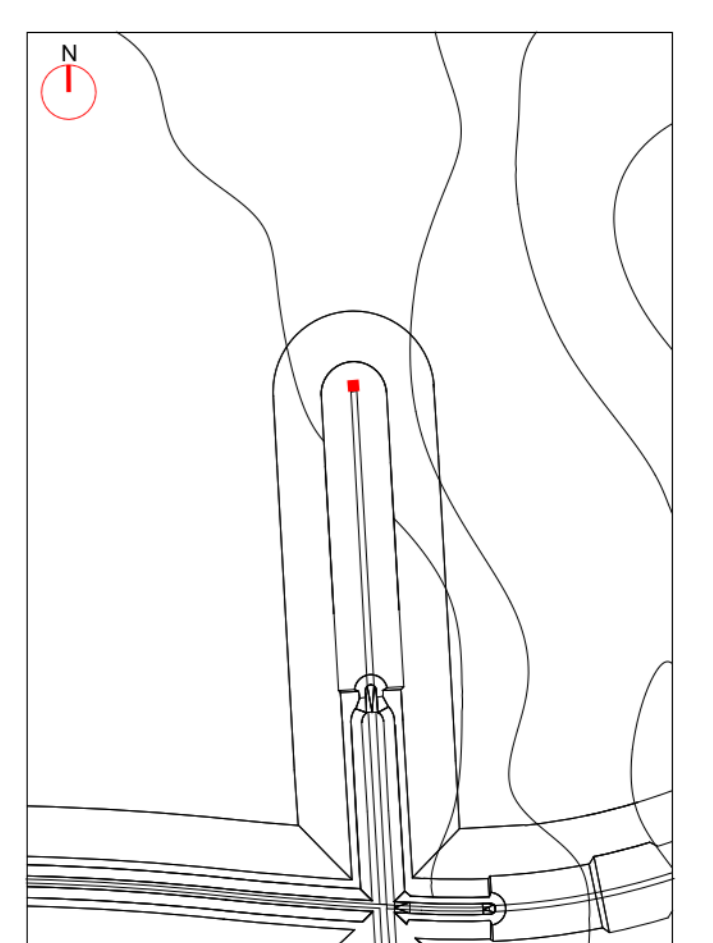

Situatie
Schaal 1:2500

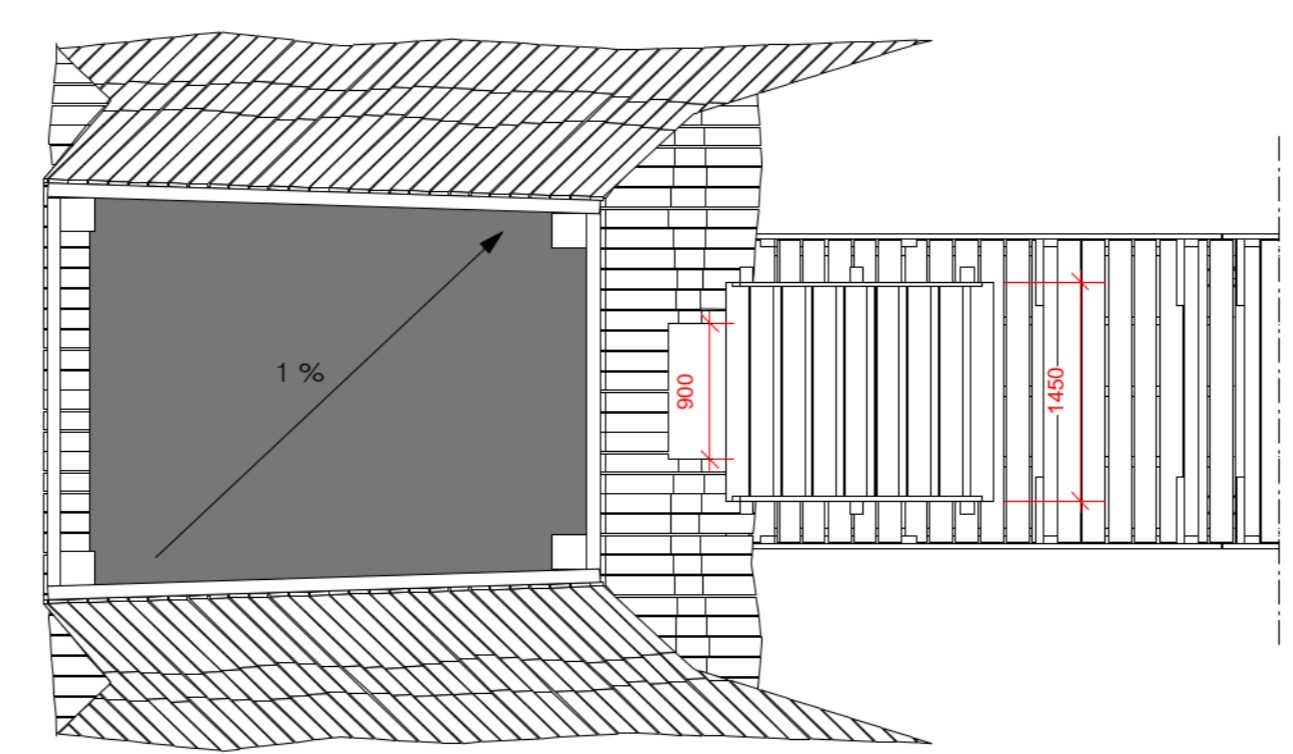

Bovenaanzicht
Schaal 1:50

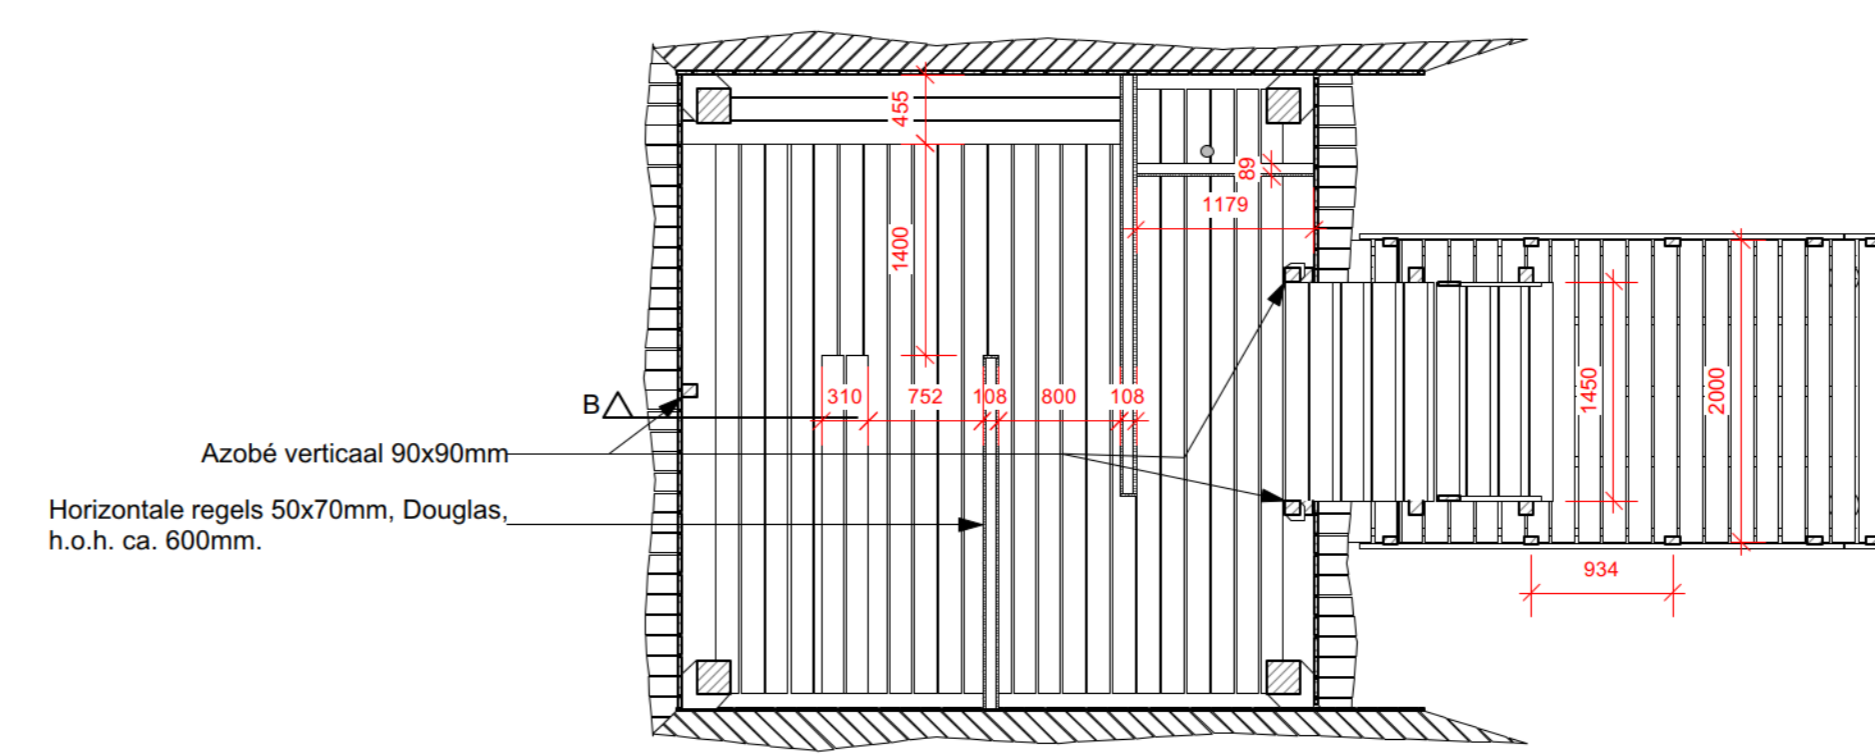

Bovenaanzicht P=+2.00
Schaal 1:50

Azobé verticaal 90x90mm
Horizontale regels 50x70mm, Douglas,
h.o.h. ca. 600mm.

Materiaalkeuze (keuze voor duurzame materialen, onderhoud materialen pas na minimaal 10 jaar)

- Versierkleed: larkis hout C22 (duurzaamheidsklasse 3, PEFC of FSC keurmerk). Houten bekleding moet vanwege duurzaamheid goed kunnen drogen. Daarom onderzijde hout minimaal op +10,00 NAP.
- Vloer en trappen: Douglas C22 (duurzaamheidsklasse 3, PEFC of FSC keurmerk).
- Houtsoorten (vloeren en panelen die met water in contact komen): Azobé D70 (duurzaamheidsklasse 1-2, PEFC of FSC keurmerk).
- Houtsoorten heipalen: Naaldhout
- Kwaliteit staal: S235
- Kwaliteit bouten: 8.8, ankers: 4.6 (gerolde draad)

As-Built

project: **Uitkijktorens**
 projectnr.: ZZ1702871 | tek. nr.: Z120918 | blad nr.: R-05
 onderdeel: Rev. Lepelaar | form.: AD | datum: 12-09-2016
 contactpersoon: [] | schaal: 1:100/25/5 | maatschaal: mm
 tel.: [] | mail: []
 opdrachtgever: Boskalis B.V. | @boskalis.com
 projectadres: Wadden
 getekend: HVR/gecontr.: [] | vrijgegeven: []

flora nova
 Hoveniers &
 Constructiewerken
 Adres: Molenstraat 41B
 4061 AB Ophemert
 0344 - 65 13 24
 Tel: 0344 - 65 20 74
 Fax: www.flora-nova.nl
 web: