




**Bovenaanzicht**  
Schaal 1:50

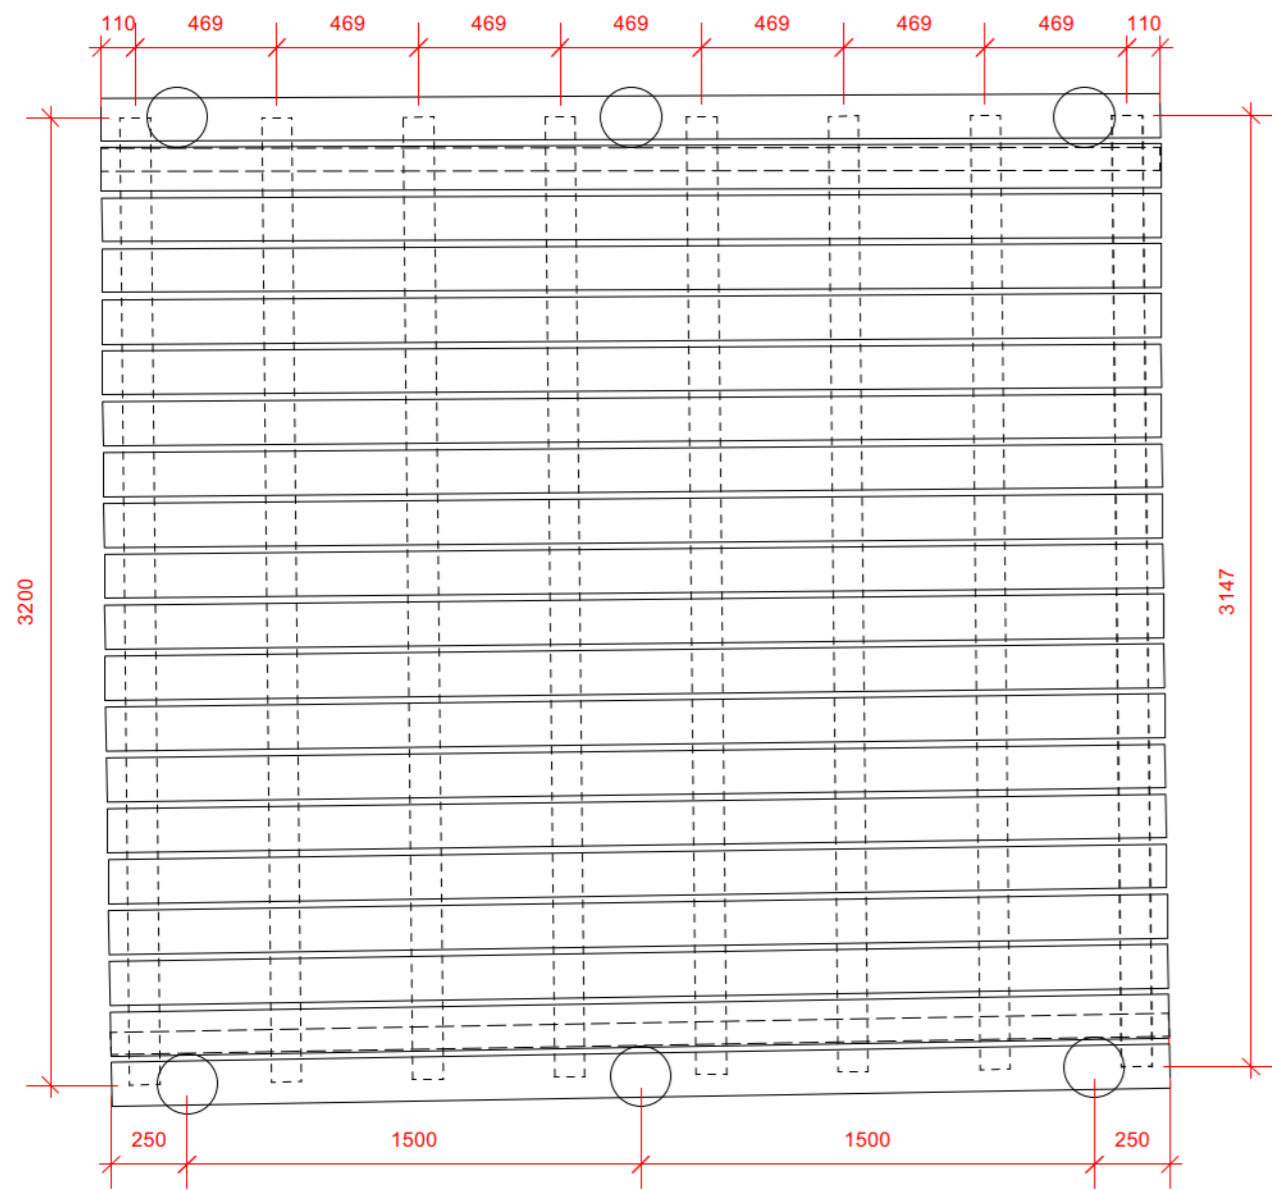


**Bovenaanzicht 1 element**  
Schaal 1:25

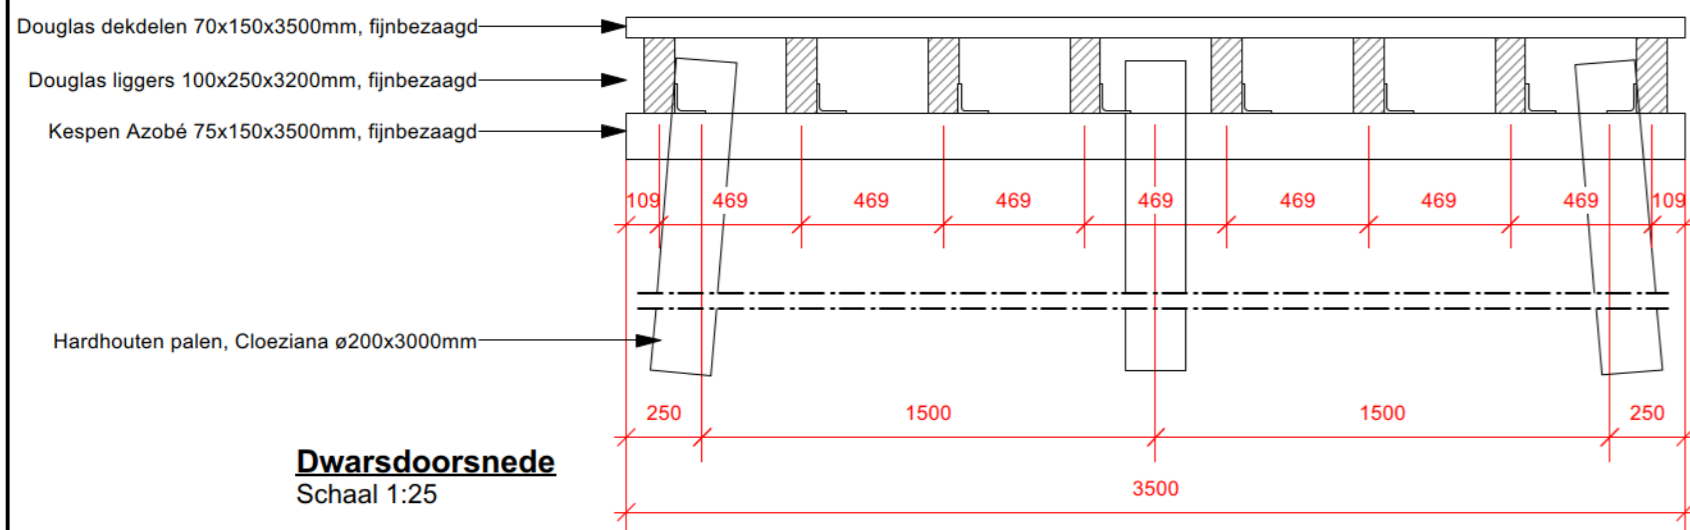

**Dwarsdoorsnede**  
Schaal 1:25

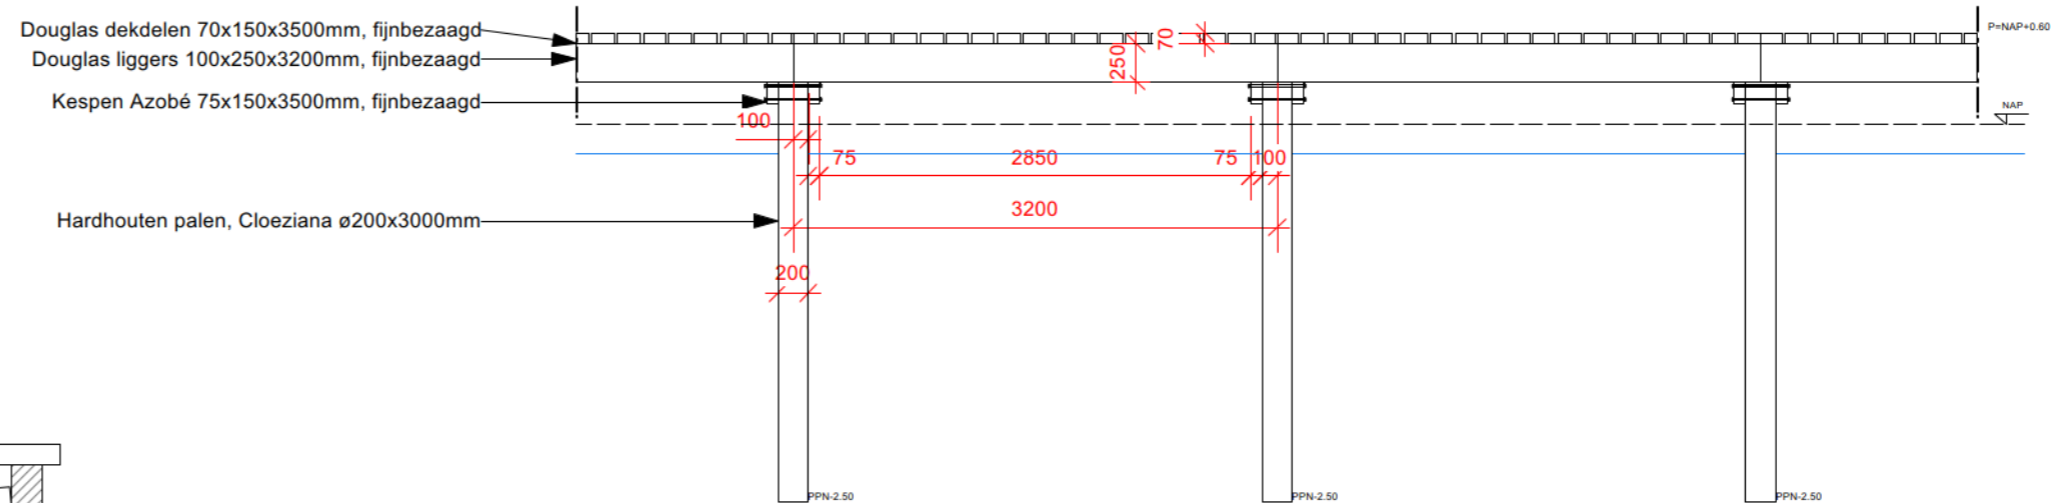

**Zijaanzicht**  
Schaal 1:50

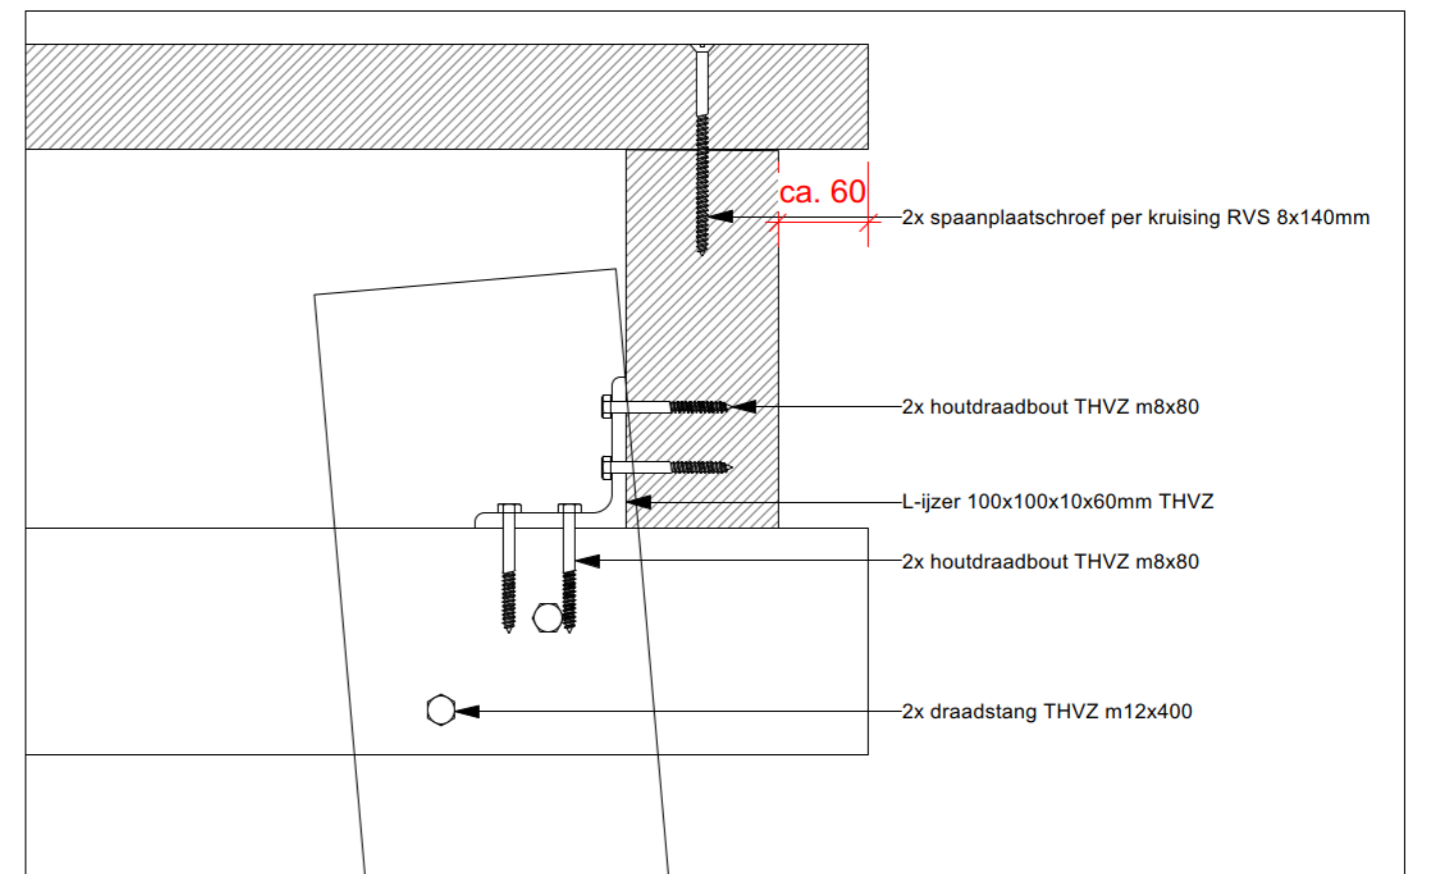

**Detail 01: paaljuk met liggers, dek**  
Schaal 1:5

**Materialisatie:**  
 • Vlonders: paaljukken tropisch hardhout en bovenbouw bezaagd Douglas hout. (duurzaamheidsklasse 3, PEFC of FSC keurmerk).

wijziging dd.:	omschrijving wijzigingen

project:	<b>Vlonders &amp; Steigers</b>		
projectnr.:	ZZ1702871	tek. nr.:	2010918
blad nr.:	R-16		
onderdeel:	Rev.VlonderC1	form.:	A2
datum:	12-09-2018		
contactpersoon:	schaal: 1:50/25/5	maateenheid:	mm
tel:		mail:	@boskalis.com
opdrachtgever:	Boskalis B.V.		
projectadres:	Marker Wadden		
getekend:	gecontr.:	vrijgegeven:	

**flora nova** Hoveniers & Constructiewerken

Adres: Molenstraat 41B  
 Plaats: 4061 AB Ophemert  
 Tel: 0344 - 65 13 24  
 Fax: 0344 - 65 20 74  
 web: www.flora-nova.nl

alle maten in mm tenzij anders aangegeven.  
 Alle maten dienen in het werk te worden gecontroleerd.

As-Built