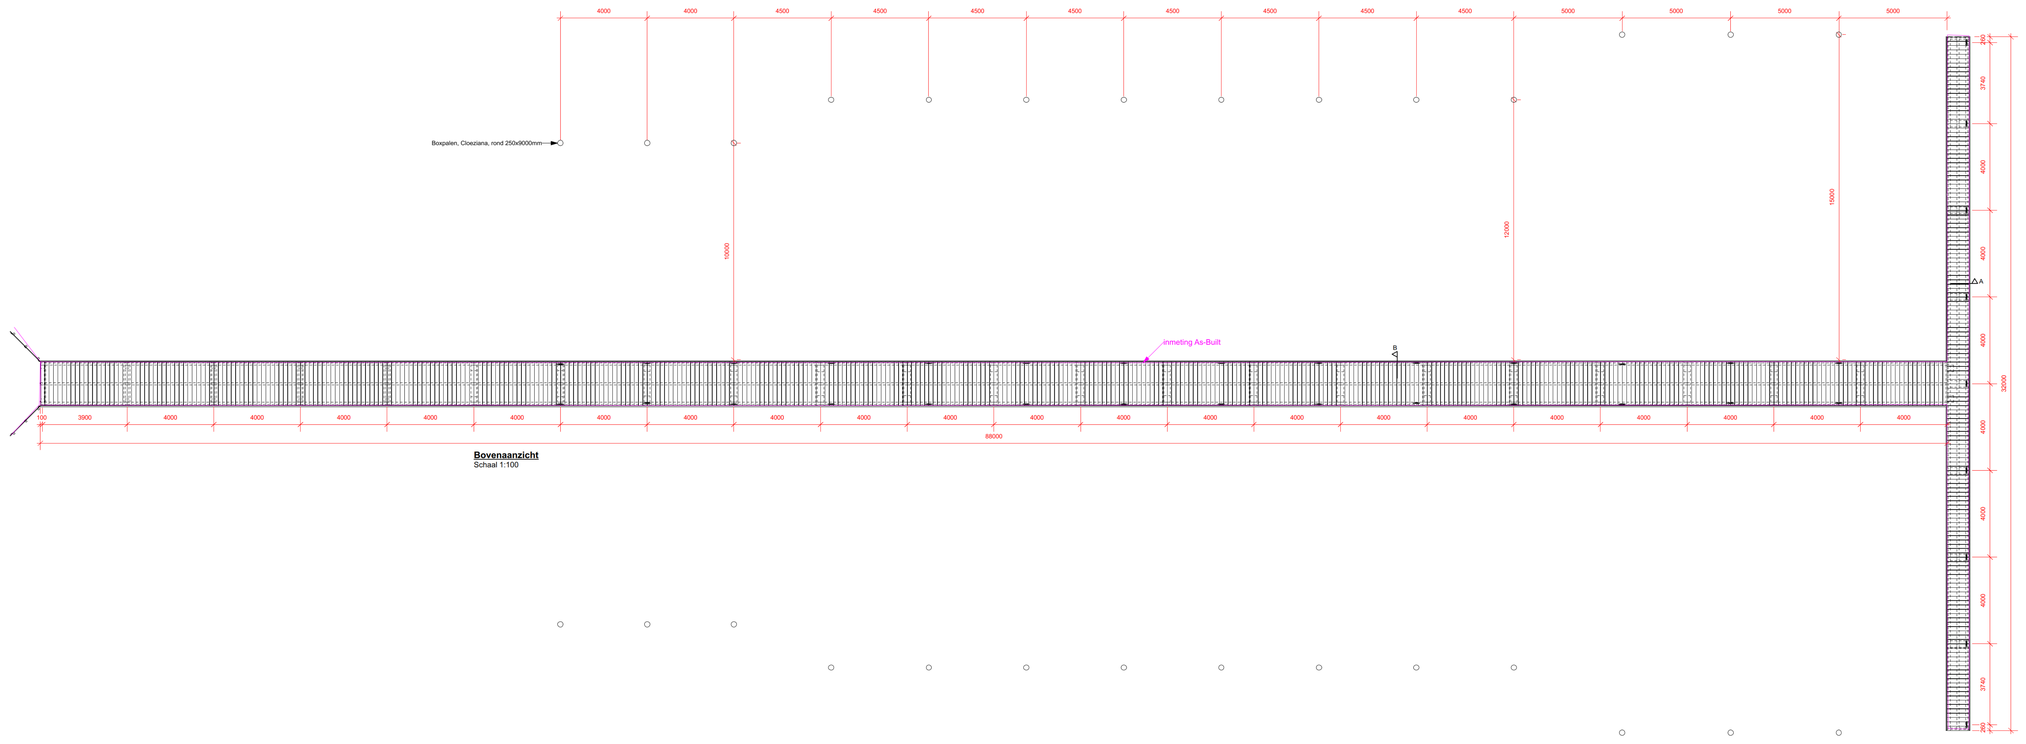

Bovenaanzicht
Schaal 1:100

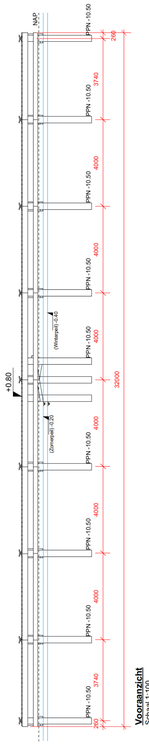

Vooraanzicht
Schaal 1:100

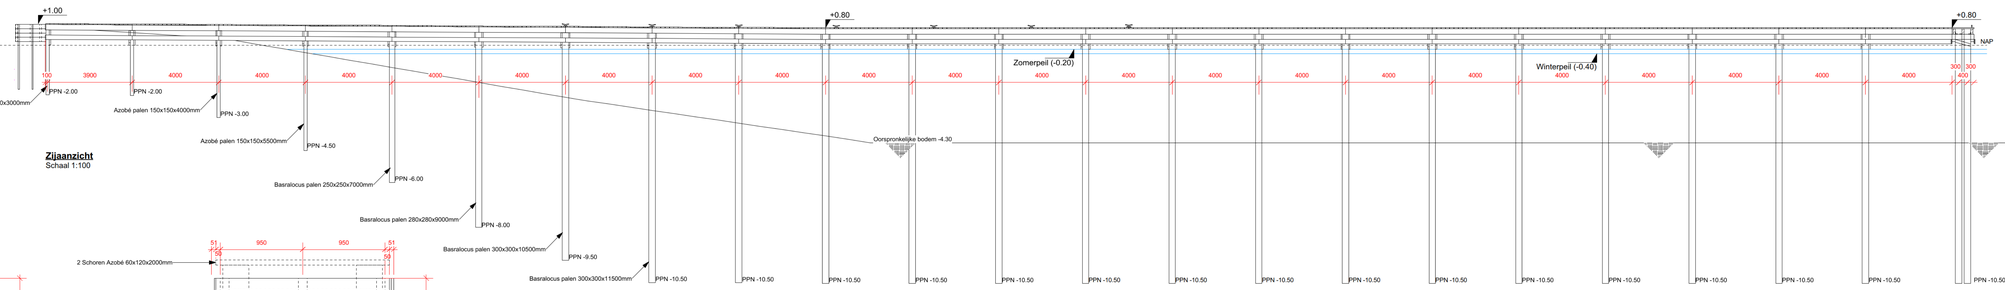

Zijaanzicht
Schaal 1:100

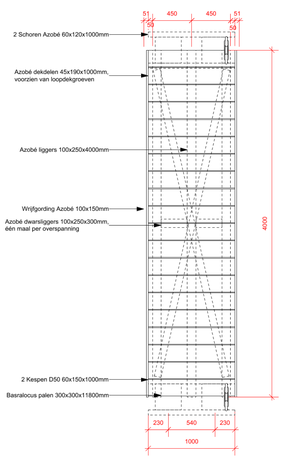

Bovenaanzicht smal element
Schaal 1:25

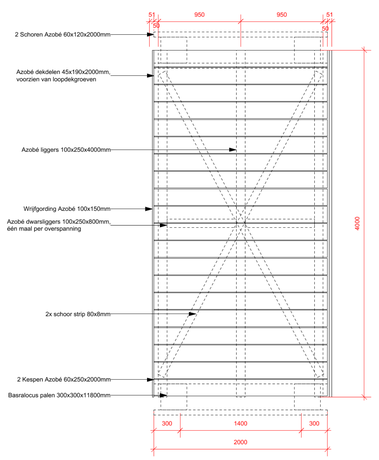

Bovenaanzicht breed element
Schaal 1:25

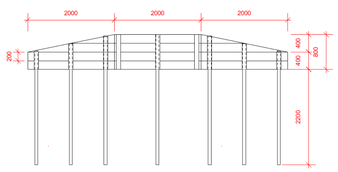

Vooraanzicht beschoeiing
Schaal 1:50

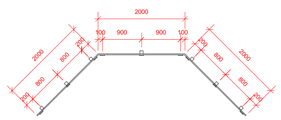

Bovenaanzicht beschoeiing
Schaal 1:50

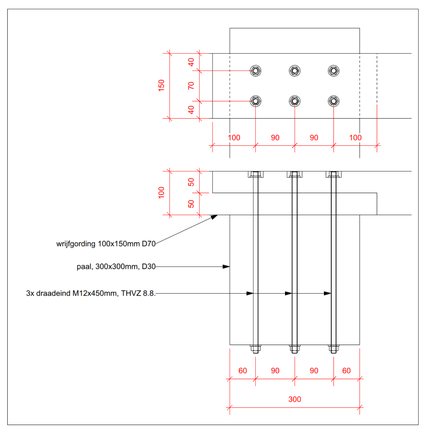

Detail wrijfgording aan palen
Schaal 1:5

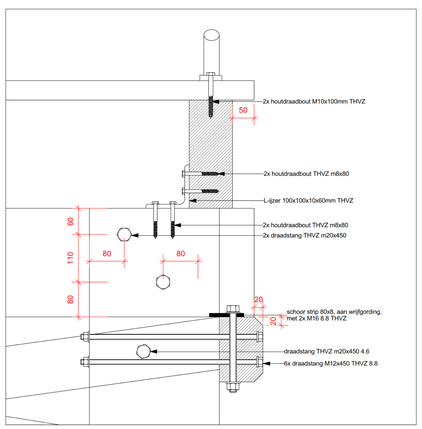

Detail 01: paaljuk met liggers, schoren en dek
Schaal 1:5

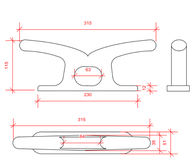

Detail kikker
Schaal 1:5

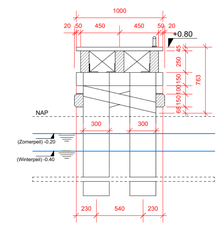

Doorsnede A
Schaal 1:25

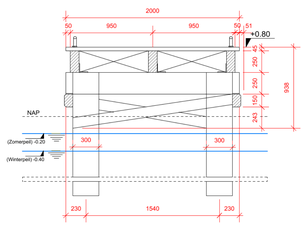

Doorsnede B
Schaal 1:25

wijziging dd.:	omschrijving wijzigingen

As-Built

alle maten in mm tenzij anders aangegeven.
Alle maten dienen in het werk te worden gecontroleerd.

Materialisatie:
- Steigers: paaljukken hardhout D50 en bovenbouw tropisch hardhout, D70 (duurzaamheidsklasse 1, FSC keurmerk).

Diagonalen strip thermisch verzinkt S235.

project: **Vlonders & Steigers**

projectnr.:	ZZ1702871	tek. nr.:	2000918
blad nr.:	R-11	onderdeel:	Rev. Steiger 2
form.:	A0	datum:	12-09-2018
contactpersoon:		schaal:	1:100/25/5
maateenheid:	mm		
tel:		mail:	
opdrachtgever:	Boskalis B.V.	@boskalis.com	
projectadres:	Marker Wadden		
getekend:		geconfr.:	
vrijgegeven :			

flora nova Hoveniers & Constructiewerken
Adres: Molenstraat 41B
Plaats: 4061 AB Opheminert
Tel: 0344 - 65 13 24
Fax: 0344 - 65 20 74
web: www.flora-nova.nl